Escorteurs d'escadre

TYPE **SURCOUF** **PL 34**

Construits à LORIENT
sur les plans du Service Technique des Constructions et Armes Navales

2ème Tranche

AMÉNAGEMENT DE LA PLAGE AVANT

Conforme à l'exécution
(à la date du 1er Avr. 57)

Echelle : 1/20

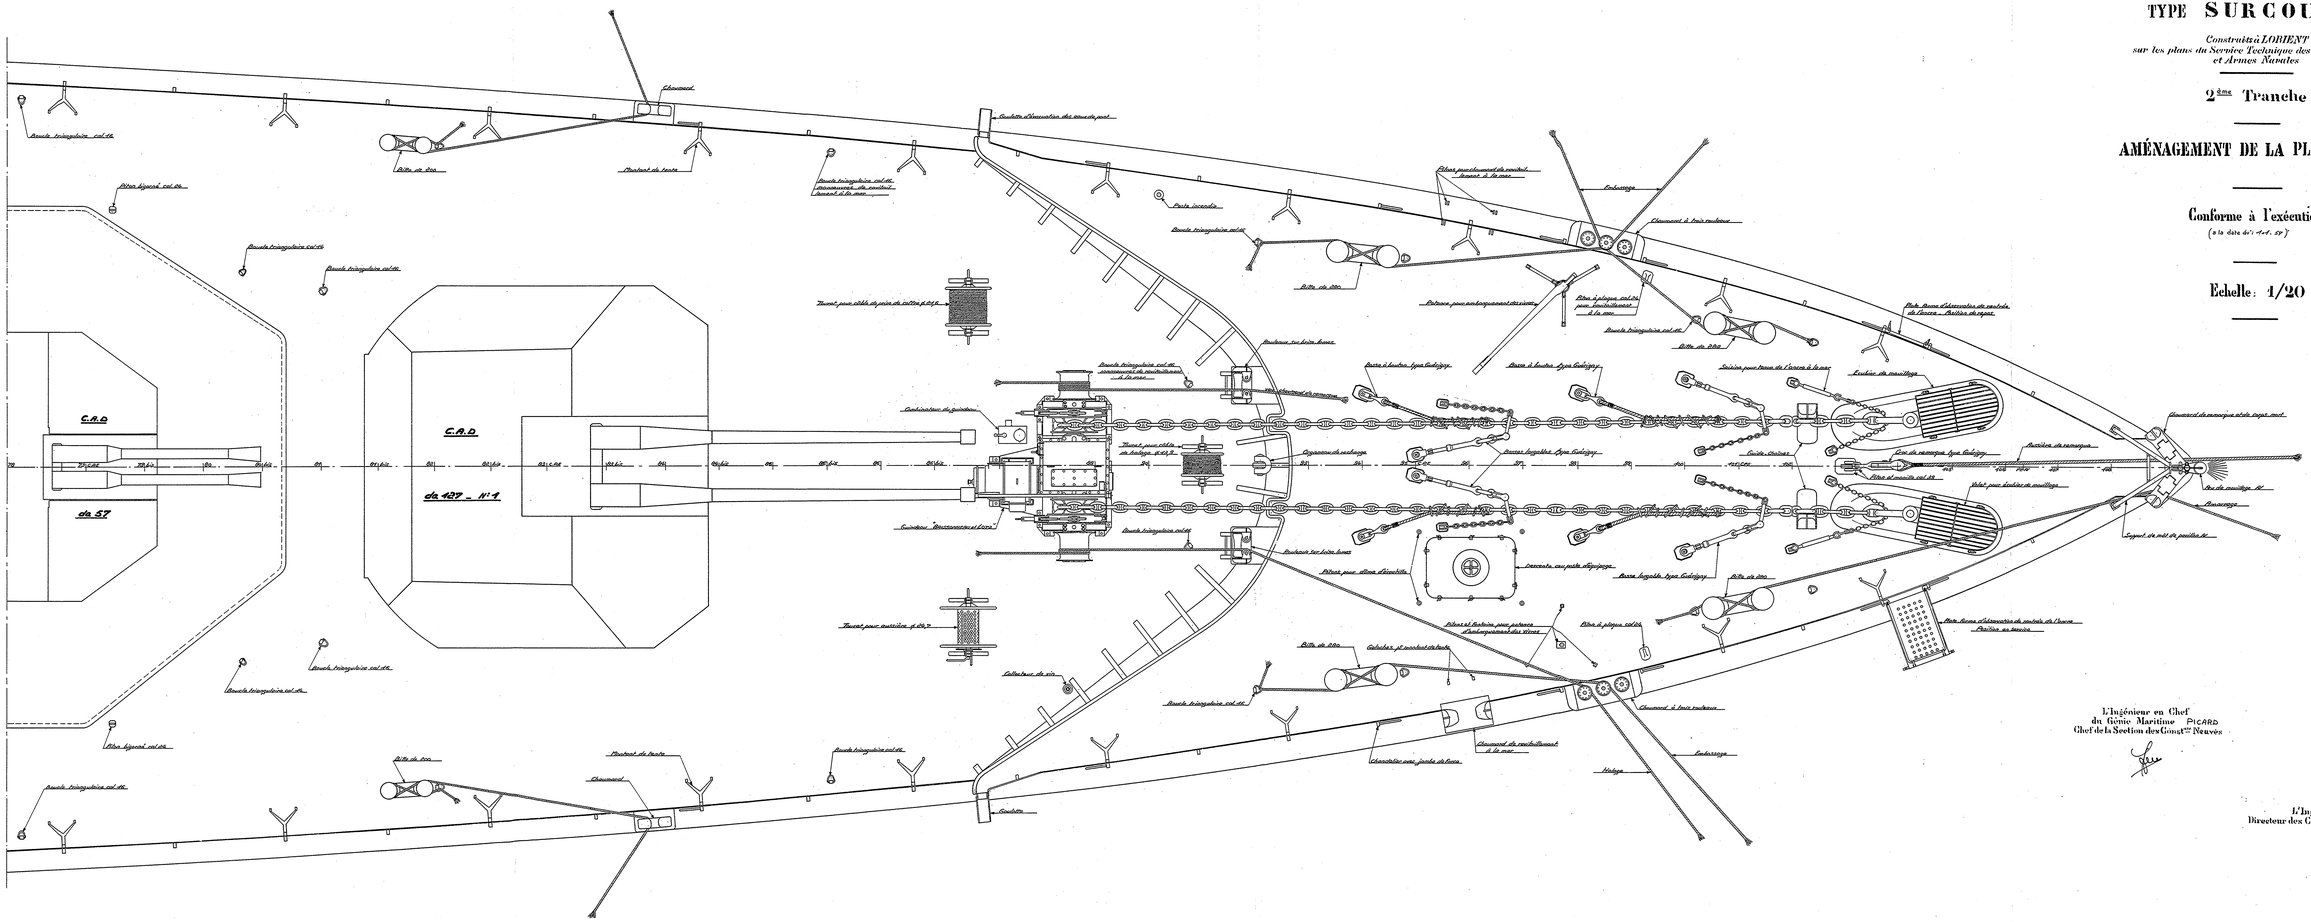

L'Ingénieur en Chef
du Génie Maritime PICARD
Chef de la Section des Constrcs Neuves

L'Ingénieur Général CASTELLAN
Directeur des Constructions et Armes Navales